


竣工図

 株木建設株式会社一級建築士事務所 <small>登録番号 第10661号 管理建築士 一級建築士 No.148457 小林 信雄</small>	訂正	特記	検図者	設計番号	工事名称 琵琶湖カントリー倶楽部クラブハウス改修計画					
			製図者	図面名称	改修後2階平面図					
			年月日	令和 3年 10月 1日	区分	建築	図面番号	A-10	縮尺	A3 : 1/200

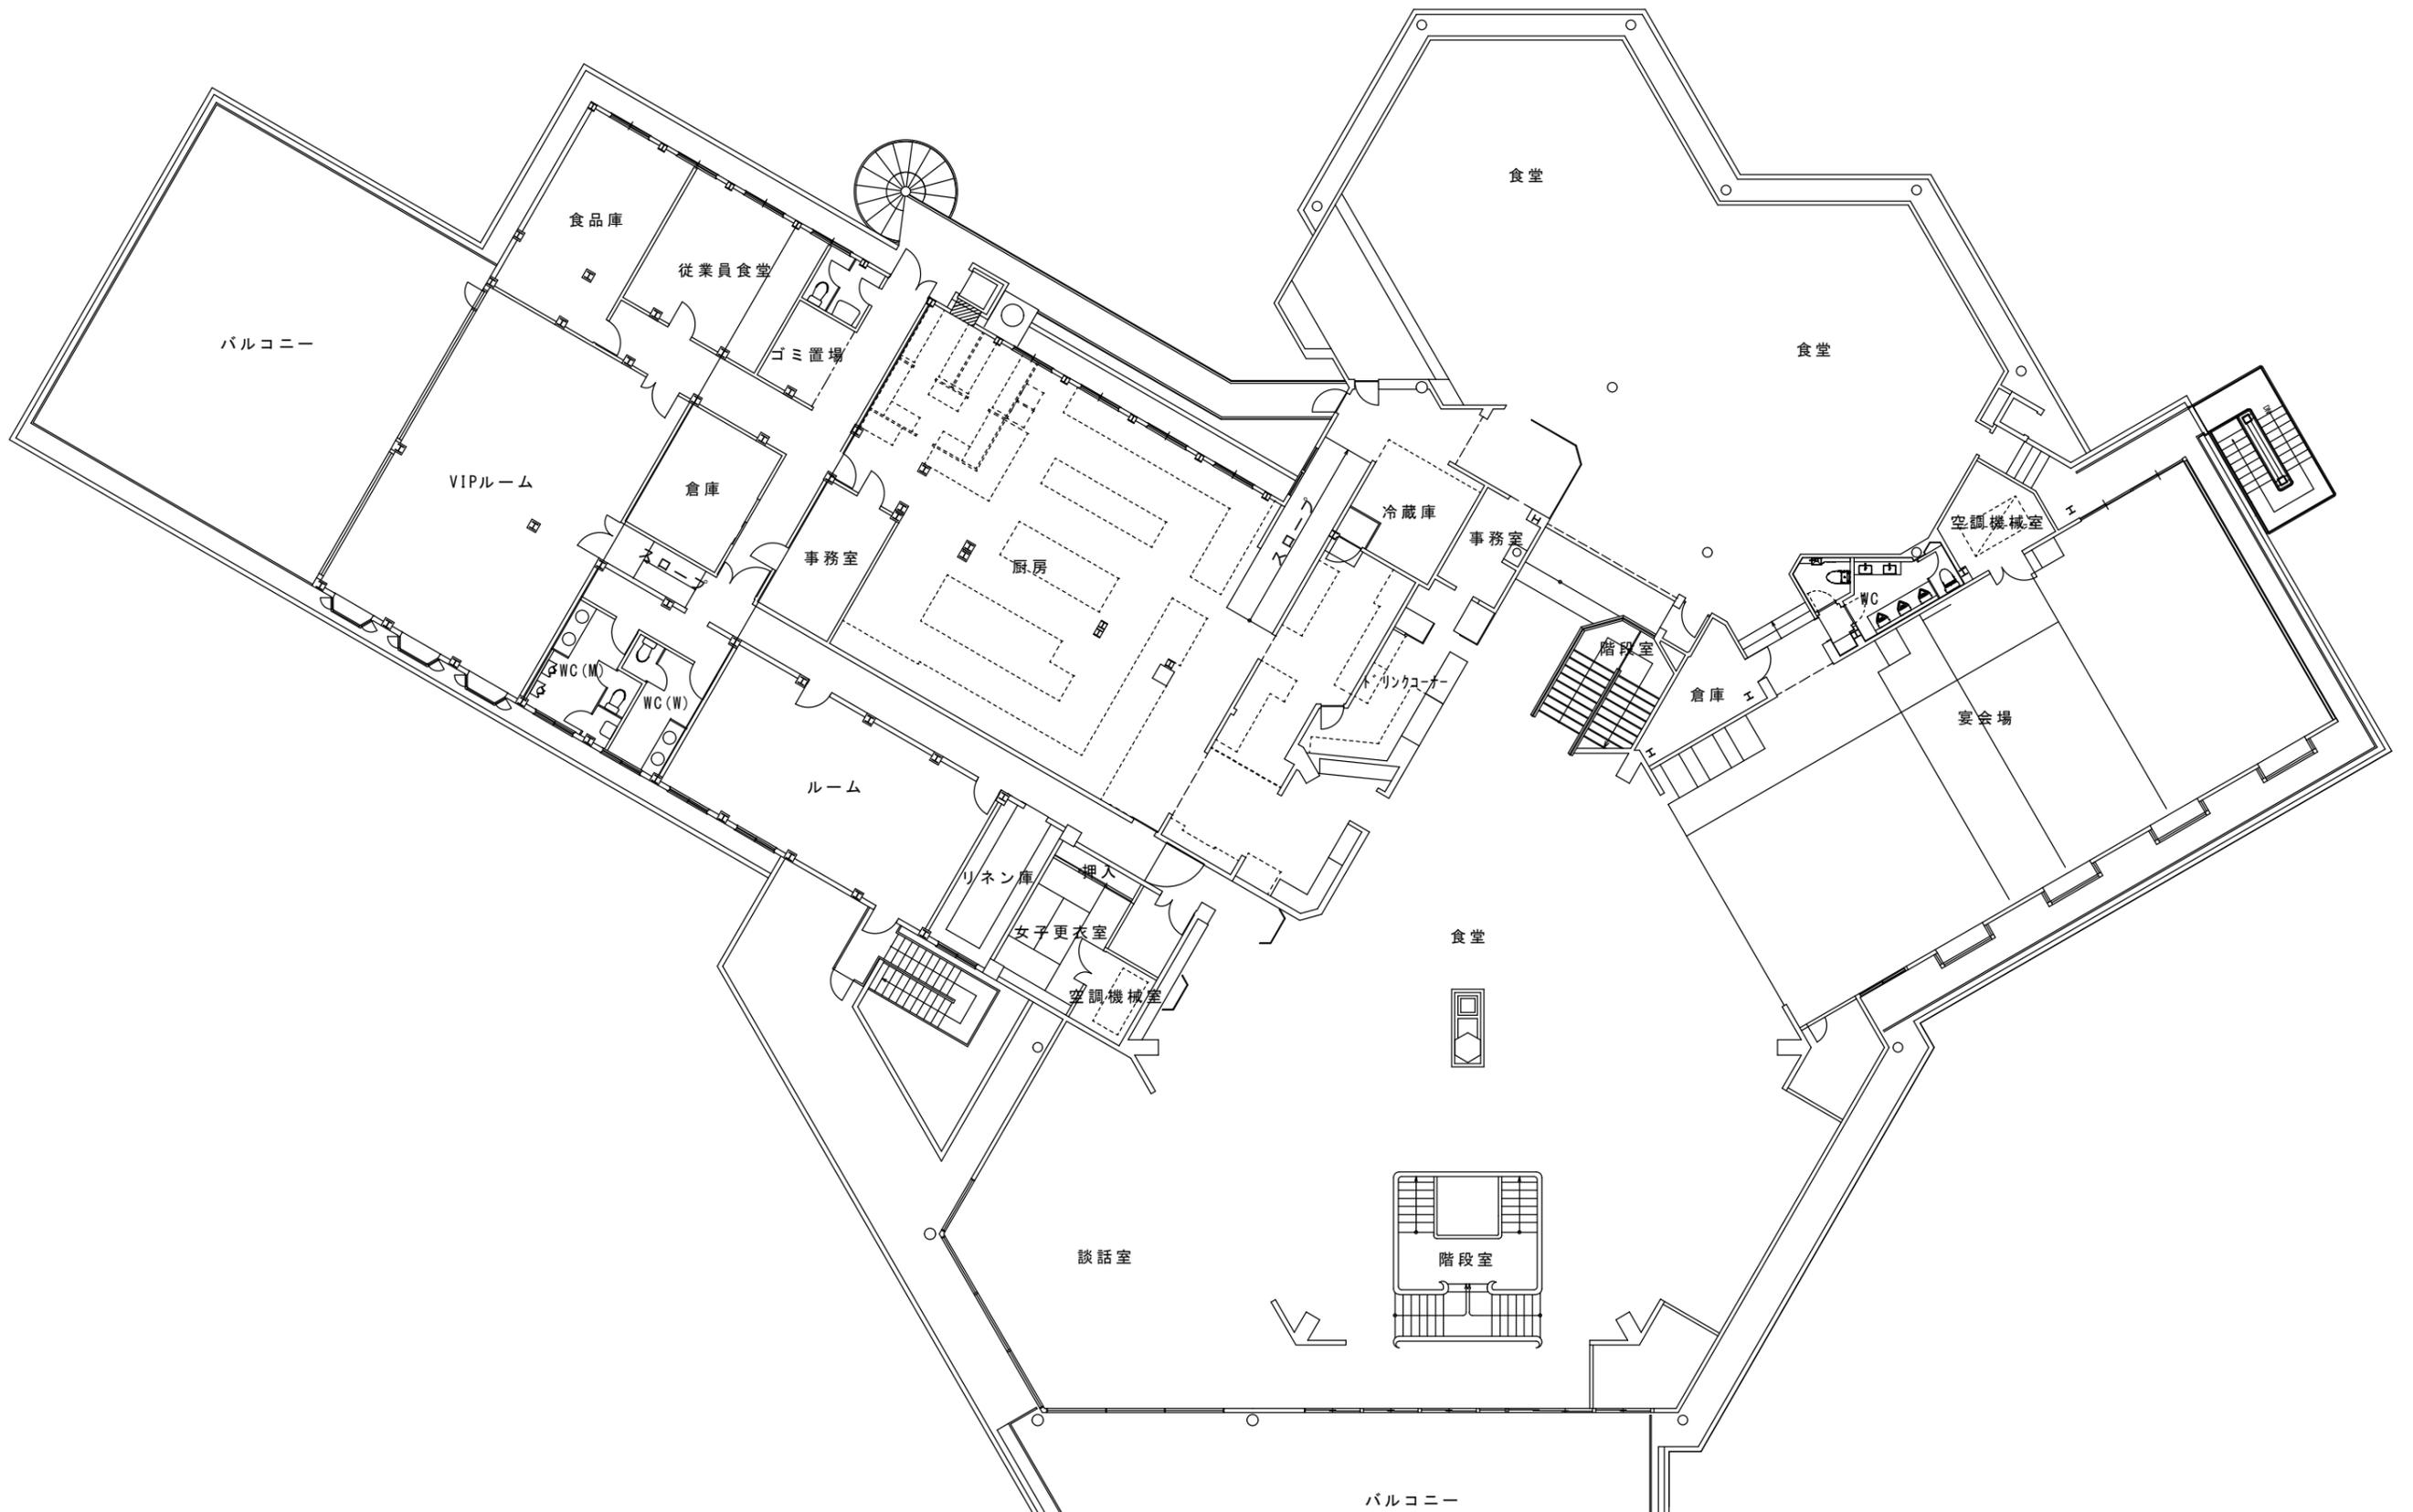

竣工図

 株木建設株式会社一級建築士事務所 登録番号第10661号 管理建築士 一級建築士 No.148457 小林 信雄	訂	特	検	設計番号	工事名称 琵琶湖カントリー倶楽部クラブハウス改修計画				
	正		記	製	図面名称	改修後3階平面図			
			年	区	建築	図面番号	A-11	縮尺	A3:1/200